

PLANO UBICACION



ESCUELA DE PARVULOS
Bda. MORIN – CAUPOLICAN

CAUPOLICAN N° 1161
COMUNA DE PROVIDENCIA
ROL SII 4313-67

PLANO AS-BUILT – ARQUITECTURA
ESC. PARVULOS B. MORIN – CAUPOLICAN


PLANTA DE 1° PISO
PLANO UBICACION
CUADRO SUPERFICIES

ESCALA 1:50
FECHA OCTUBRE 2011
DIBUJO M.F.L.P. Y S.S.J.
REVISO F.M.C.

CORP. DE DESARROLLO SOCIAL
I. MUNICIPALIDAD DE PROVIDENCIA
PROPIETARIO

FERNANDO MERINO DE LA CERDA
ARQUITECTOS Y ASOC.

LAMINA
1/2

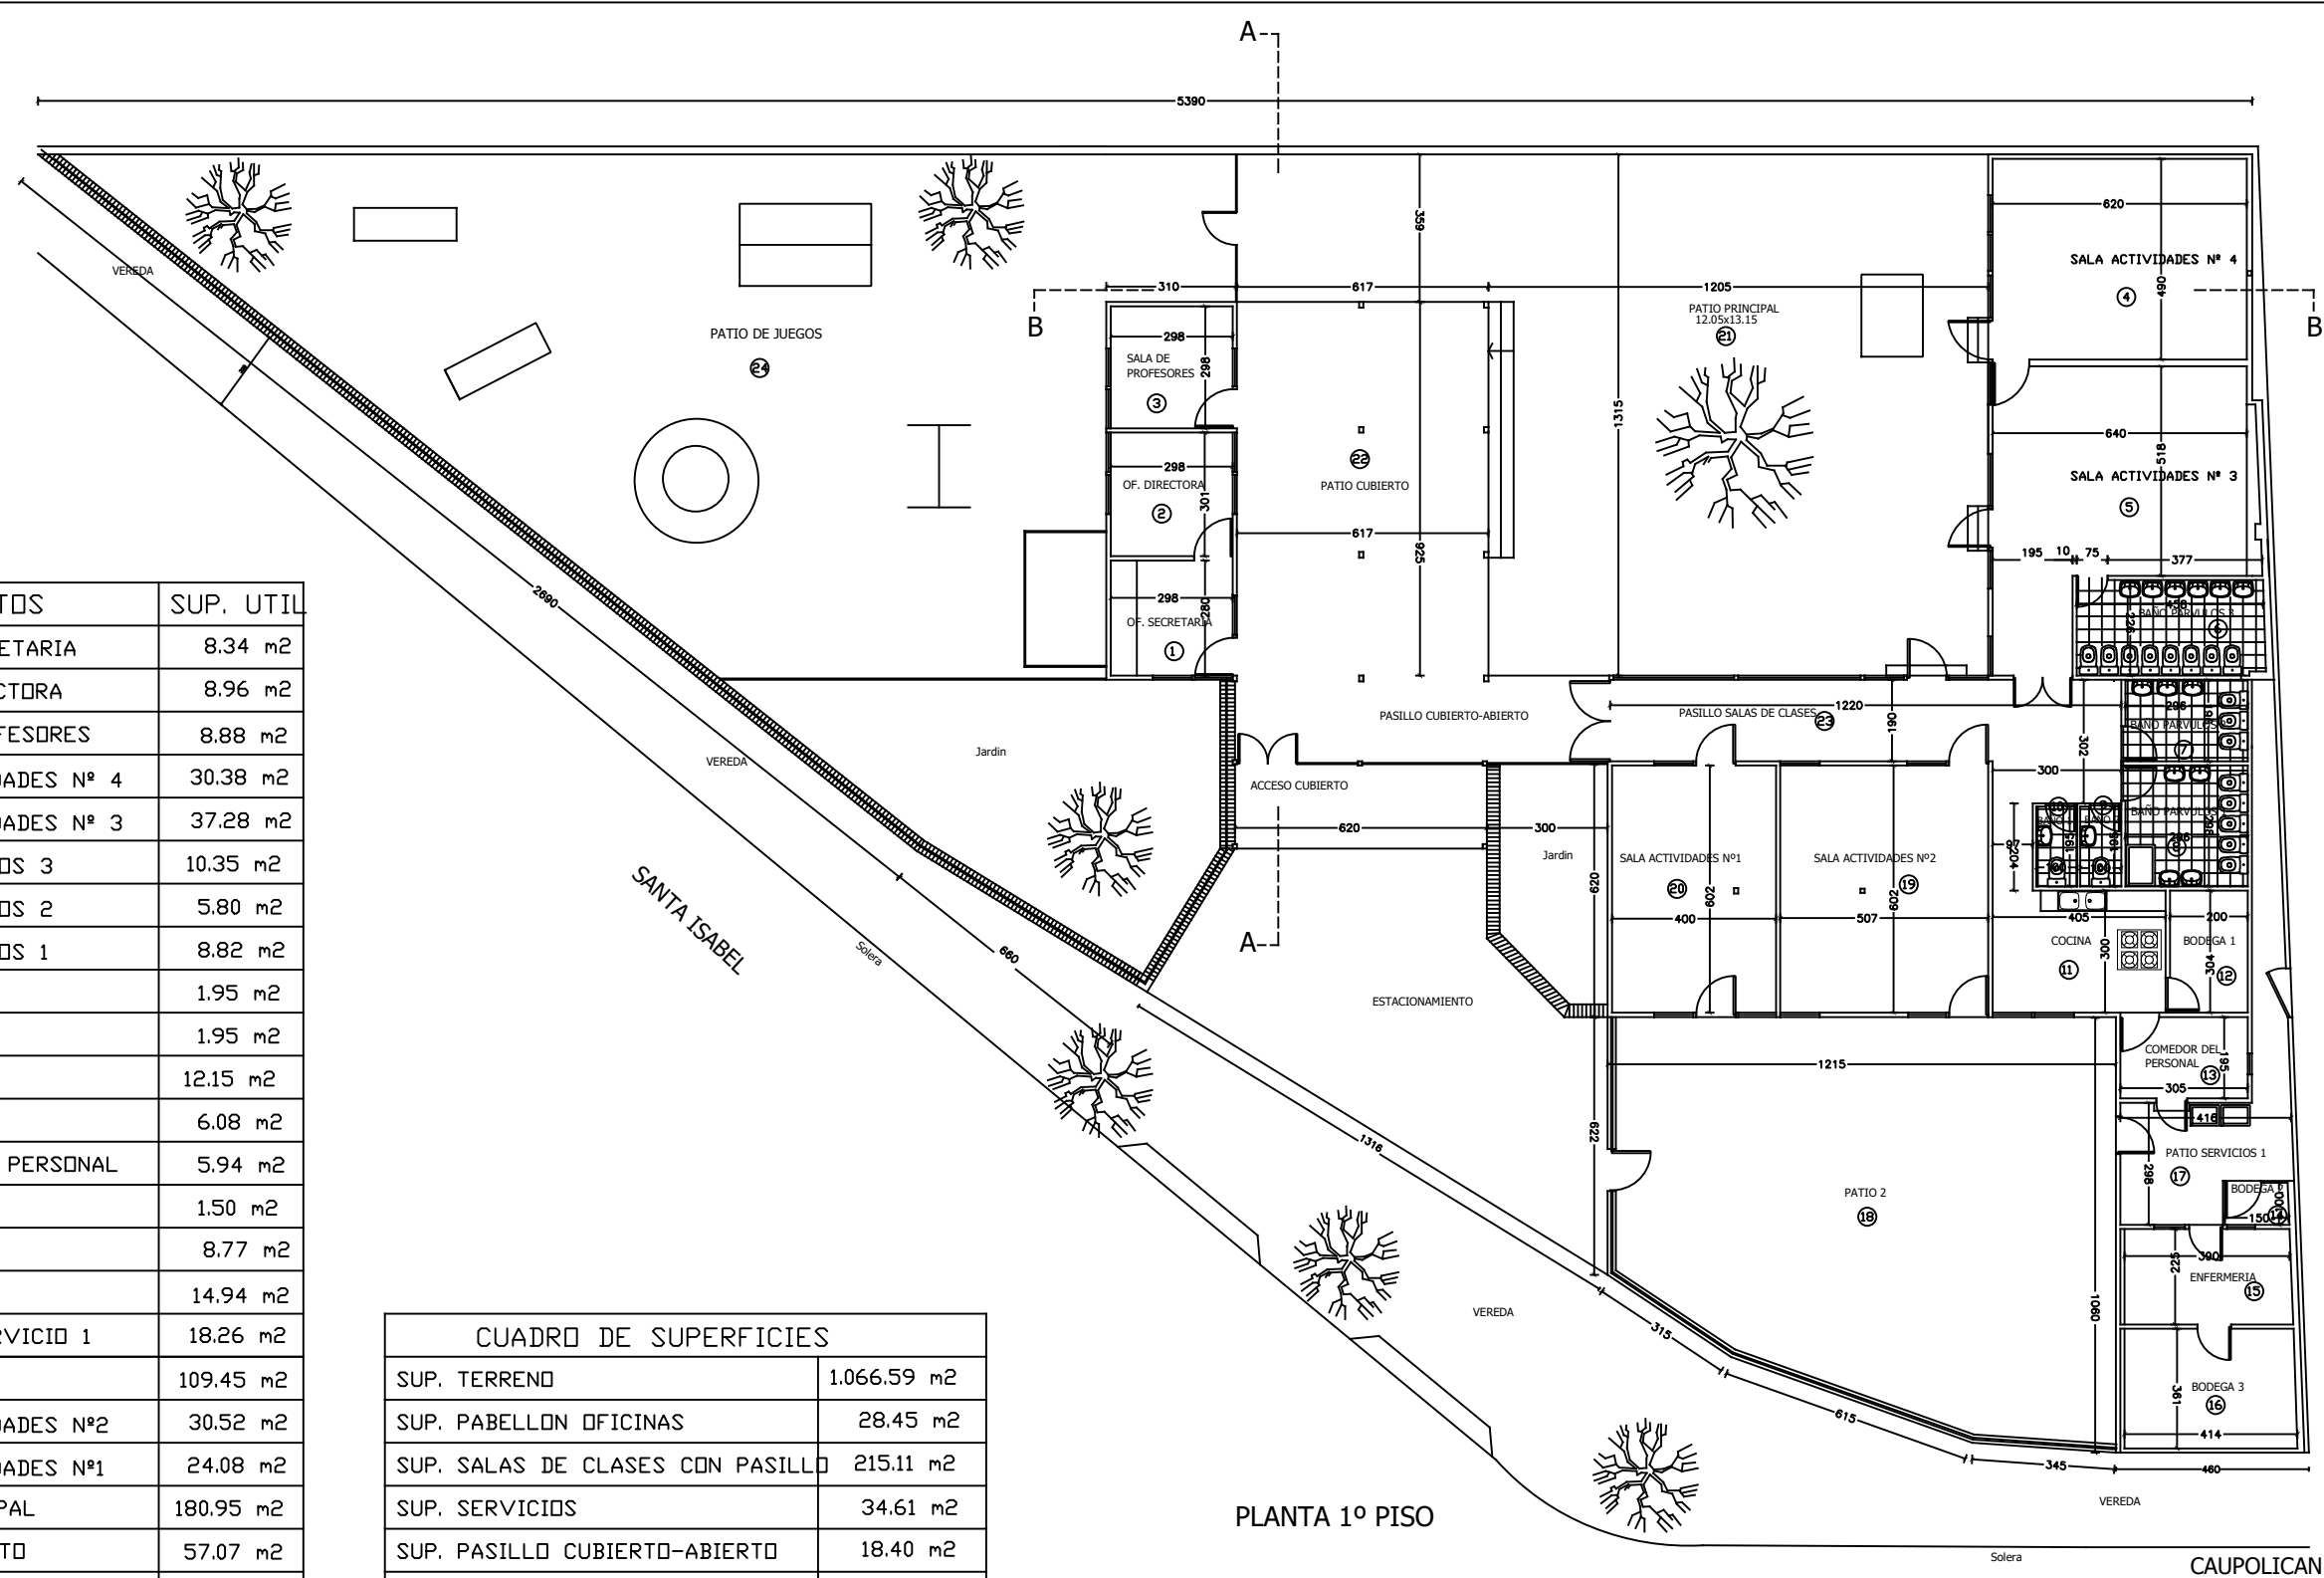

PLANTA 1º PISO

N°	USO RECINTOS	SUP. UTIL
1	OFICINA SECRETARIA	8.34 m2
2	OFICINA DIRECTORA	8.96 m2
3	SALA DE PROFESORES	8.88 m2
4	SALA ACTIVIDADES N° 4	30.38 m2
5	SALA ACTIVIDADES N° 3	37.28 m2
6	BAÑO PARVULOS 3	10.35 m2
7	BAÑO PARVULOS 2	5.80 m2
8	BAÑO PARVULOS 1	8.82 m2
9	BAÑO 2	1.95 m2
10	BAÑO 1	1.95 m2
11	COCINA	12.15 m2
12	BODEGA 1	6.08 m2
13	COMEDOR DEL PERSONAL	5.94 m2
14	BODEGA 2	1.50 m2
15	ENFERMERIA	8.77 m2
16	BODEGA 3	14.94 m2
17	PATIO DE SERVICIO 1	18.26 m2
18	PATIO 2	109.45 m2
19	SALA ACTIVIDADES N°2	30.52 m2
20	SALA ACTIVIDADES N°1	24.08 m2
21	PATIO PRINCIPAL	180.95 m2
22	PATIO CUBIERTO	57.07 m2
23	PASILLO CUBIERTO	47.01 m2
24	PATIO JUEGOS	290.13 m2

CUADRO DE SUPERFICIES	
SUP. TERRENO	1.066.59 m2
SUP. PABELLON OFICINAS	28.45 m2
SUP. SALAS DE CLASES CON PASILLO	215.11 m2
SUP. SERVICIOS	34.61 m2
SUP. PASILLO CUBIERTO-ABIERTO	18.40 m2
SUP. PATIO CUBIERTO	57.07 m2
SUPERFICIE TOTAL CONSTRUIDA	353.64 m2

NOTA: LAS SUPERF. INCLUYEN PASILLOS Y PATIOS CUBIERTOS

NOTA: LAS COTAS PREVALECEAN SOBRE EL DIBUJO